

**UCHWAŁA NR XXXI/234/2021
RADY GMINY RYBNO**

z dnia 30 czerwca 2021 r.

**w sprawie : wyrażenia zgody na utworzenie miejsca okazjonalnie wykorzystywanego do kąpielii na
terenie gminy Rybno**

Na podstawie art. 18 ust. 2 pkt 15 i art. 40 ust. 1 ustawy z dnia 8 marca 1990r. o samorządzie gminnym (tj.: Dz. U. z 2020r.; poz. 713 z późn. zm.) oraz art. 39 ust. 1 ustawy z dnia 20 lipca 2017r. Prawo wodne (Dz. U. z 2021 poz. 624 z późn. zm.), Rada Gminy Rybno uchwała, co następuje:

§ 1. 1. Wyraża się zgodę na utworzenie miejsca okazjonalnie wykorzystywanego do kąpielii na obszarze zbiornika wodnego Zarybinek na części nieruchomości stanowiącej własność Skarbu Państwa, oznaczonej w ewidencji gruntów jako działka nr 445 obręb Rybno, gmina Rybno o długości linii brzegowej 15 m.

2. Usytuowanie miejsca okazjonalnie wykorzystywanego do kąpielii określonego w ust. 1 zawarte jest w załączniku graficznym do niniejszej uchwały.

§ 2. Określa się sezon kąpielowy dla miejsca okazjonalnie wykorzystywanego do kąpielii określonego w § 1 od dnia 01 lipca 2021r. do dnia 30 lipca 2021r.

§ 3. Organizatorem miejsca okazjonalnie wykorzystywanego do kąpielii jest Ośrodek Sportu i Rekreacji w Rybnie z siedzibą przy ulicy Sportowej 24A, 13 – 220 Rybno

§ 4. Wykonanie uchwały powierza się Wójtowi Gminy Rybno.

§ 5. Uchwała wchodzi w życie w terminie 14 dni od dnia jej ogłoszenia w Dzienniku Urzędowym Województwa Warmińsko – Mazurskiego.

Przewodniczący Rady Gminy


Piotr Kornatowski


Załącznik do uchwały Nr XXXI/234/2021

Rady Gminy Rybno

z dnia 30 czerwca 2021 r.

Rady Gminy Rybno

z dnia czerwca 2021r.

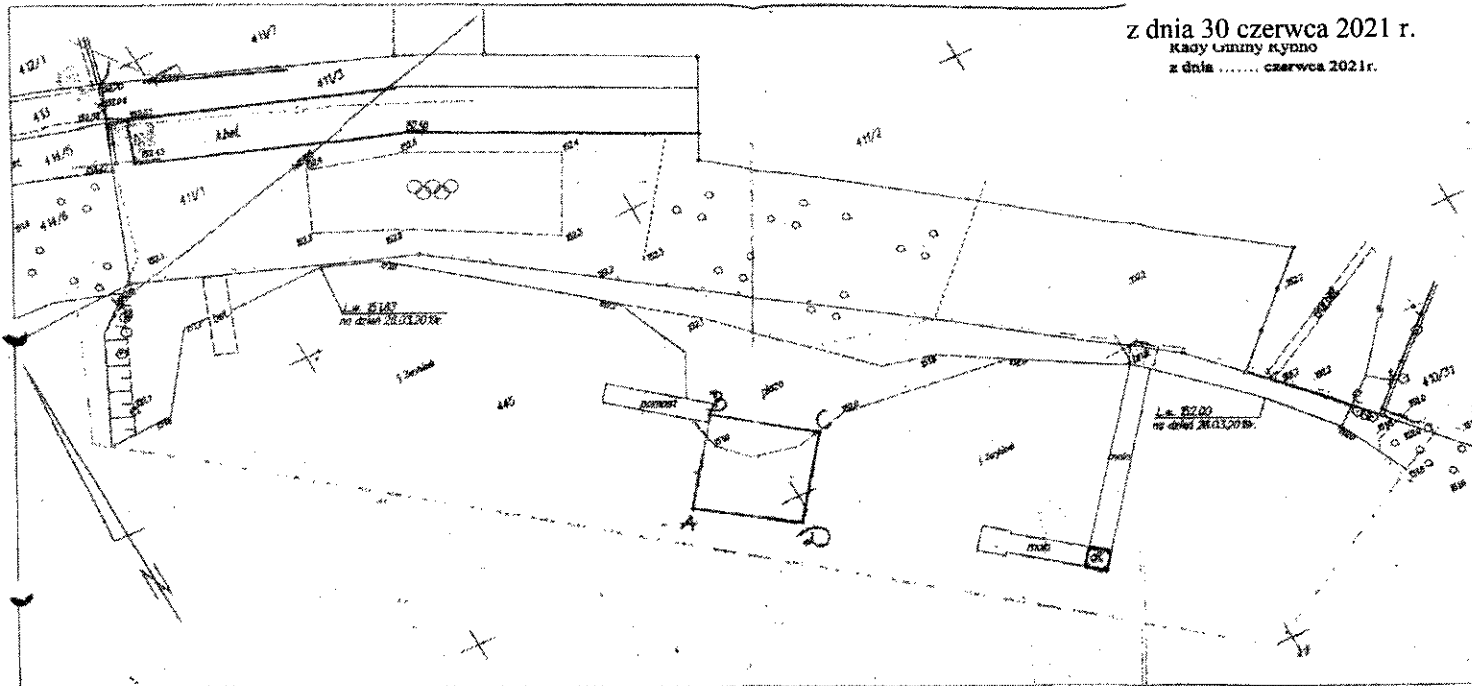


Zm. Wójta
mgr Jolanta Biedryńska
Sekretarz Gminy

PRZEWODNICZĄCY
RADY GMINY
Piotr Kornatowski

Uzasadnienie

Zgodnie z art. 39 ust. 1 ustawy z dnia 20 lipca 2017r. Prawo wodne (Dz. U. z 2021r. poz. 624) w przypadku, gdy nie jest uzasadnione utworzenie kąpieliska, rada gminy może wyrazić, w drodze uchwały będącej aktem prawa miejscowego zgodę, na utworzenie miejsca okazjonalnie wykorzystywanego do kąpieli, funkcjonującego przez okres nie dłuższy niż 30 dni w roku kalendarzowym, określając sezon kąpielowy dla miejsca okazjonalnie wykorzystywanego do kąpieli.

Miejscem okazjonalnie wykorzystywanym do kąpieli jest wykorzystywany do kąpieli wydzielony i oznakowany fragment wód powierzchniowych niebędący kąpieliskiem, w myśl art. 16 pkt 28 ustawy Prawo wodne.

W dniu 20 maja 2021r. Ośrodek Sportu i Rekreacji w Rybnie wystąpił z wnioskiem o wyrażenie zgody na utworzenie miejsca okazjonalnie wykorzystywanego do kąpieli przy jeziorze Zarybinek – działka nr 445 obręb Rybno, obejmującego wydzielony fragment wód.

Jako uzasadnienie braku potrzeby utworzenia w tym miejscu kąpieliska wskazał na ilość korzystających z kąpieli, okazjonalny charakter działalności, brak ogólnodostępnego prysznica oraz specyfika zbiornika wodnego.

Miejsce okazjonalnie wykorzystywane do kąpieli będzie funkcjonować w okresie od 01 lipca 2021r. do dnia 30 lipca 2021r. Długość wykorzystywanej linii brzegu będzie wynosić około 15 m. Teren, na którym będzie funkcjonować miejsce okazjonalnie wykorzystywane do kąpieli wyposażone będzie w 2 toalety ogólnodostępne oraz pojemniki na odpady.

Projekt uchwały wraz z wnioskiem i dołączonymi do niego dokumentami podlega zaopiniowaniu przez: Regionalny Zarząd Gospodarki Wodnej w Gdańsku, Główny Inspektorat Ochrony Środowiska Departament Monitoringu Środowiska Regionalny Wydział Monitoringu Środowiska w Olsztynie, Państwowego Powiatowego Inspektora Sanitarnego w Działdowie, zgodnie z art. 39 ust. 7 ustawy Prawo wodne.

Przewodniczący Rady Gminy


Piotr Kornatowski